


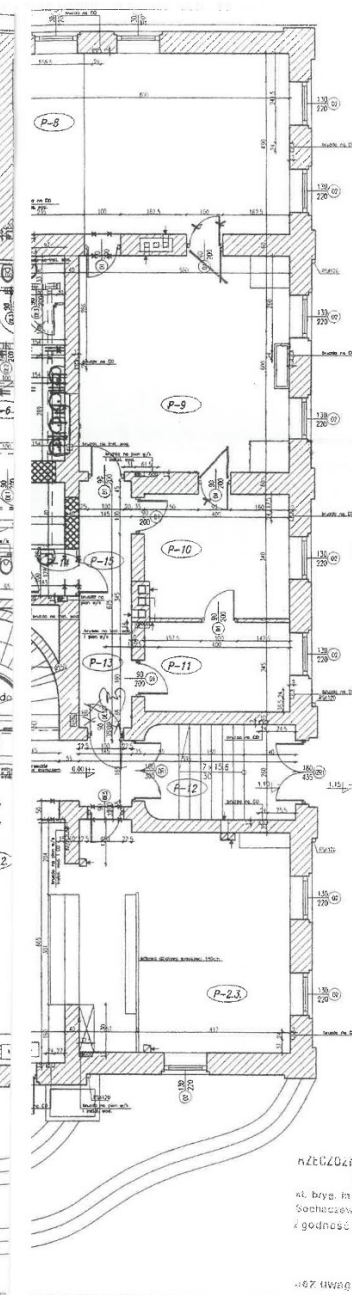


[illegible]

0804-10
 3009-10
 (podpis)

NIEZŁOŻYŁAM DO URZĘDU ZABEZPIECZE
 NIA PRACOWNIOMI
 at. bryg. int. Teodorczyński, 11 apr. 2018
 Sochaczew, dn. 30. 2018
 i godność projektu i wyznaczeniu ochron
 przeciwpowodziowej
 stwierdzono

KIEROWNIK BUDOWY
inż. *[signature]* Pielas
Upr. Bud. 10/68
Zezw. Kadm. 10/68
Nr 345 P.O.Z.

DOKUMENTACJA
POWYKONAWCZA

OBJEKT: PROJEKT ZMIANY WYKONALNOŚCI REMONTU, MODERNIZACJI I ADAPTACJI "RESURSU"		
LOKALIZACJA: DZ. NR EIND. 1644/2, PRZY UL. I MAJA 45 W YKOD		
TEMAT RYSUNKU: BZUŁ PARTERU	SKALA: 1:1000	POSIĘG
BRAMA: ARCHITEKTURA	NR UPR. BUD.	
OPRACOWAŁ: MIEJSKI ZESPÓŁ URBANISTYCZNY W YKODOWIE		
PROJEKTANT: MGR INŻ. ARCH. MAŁGORZATA WALCZAK SPORZĄDZIŁ: MGR INŻ. ARCH. ALENA KARLINSKA		MA/05/07 specj.: architektoniczna
DATA: LUTY 2010	RYS. NR 3	